


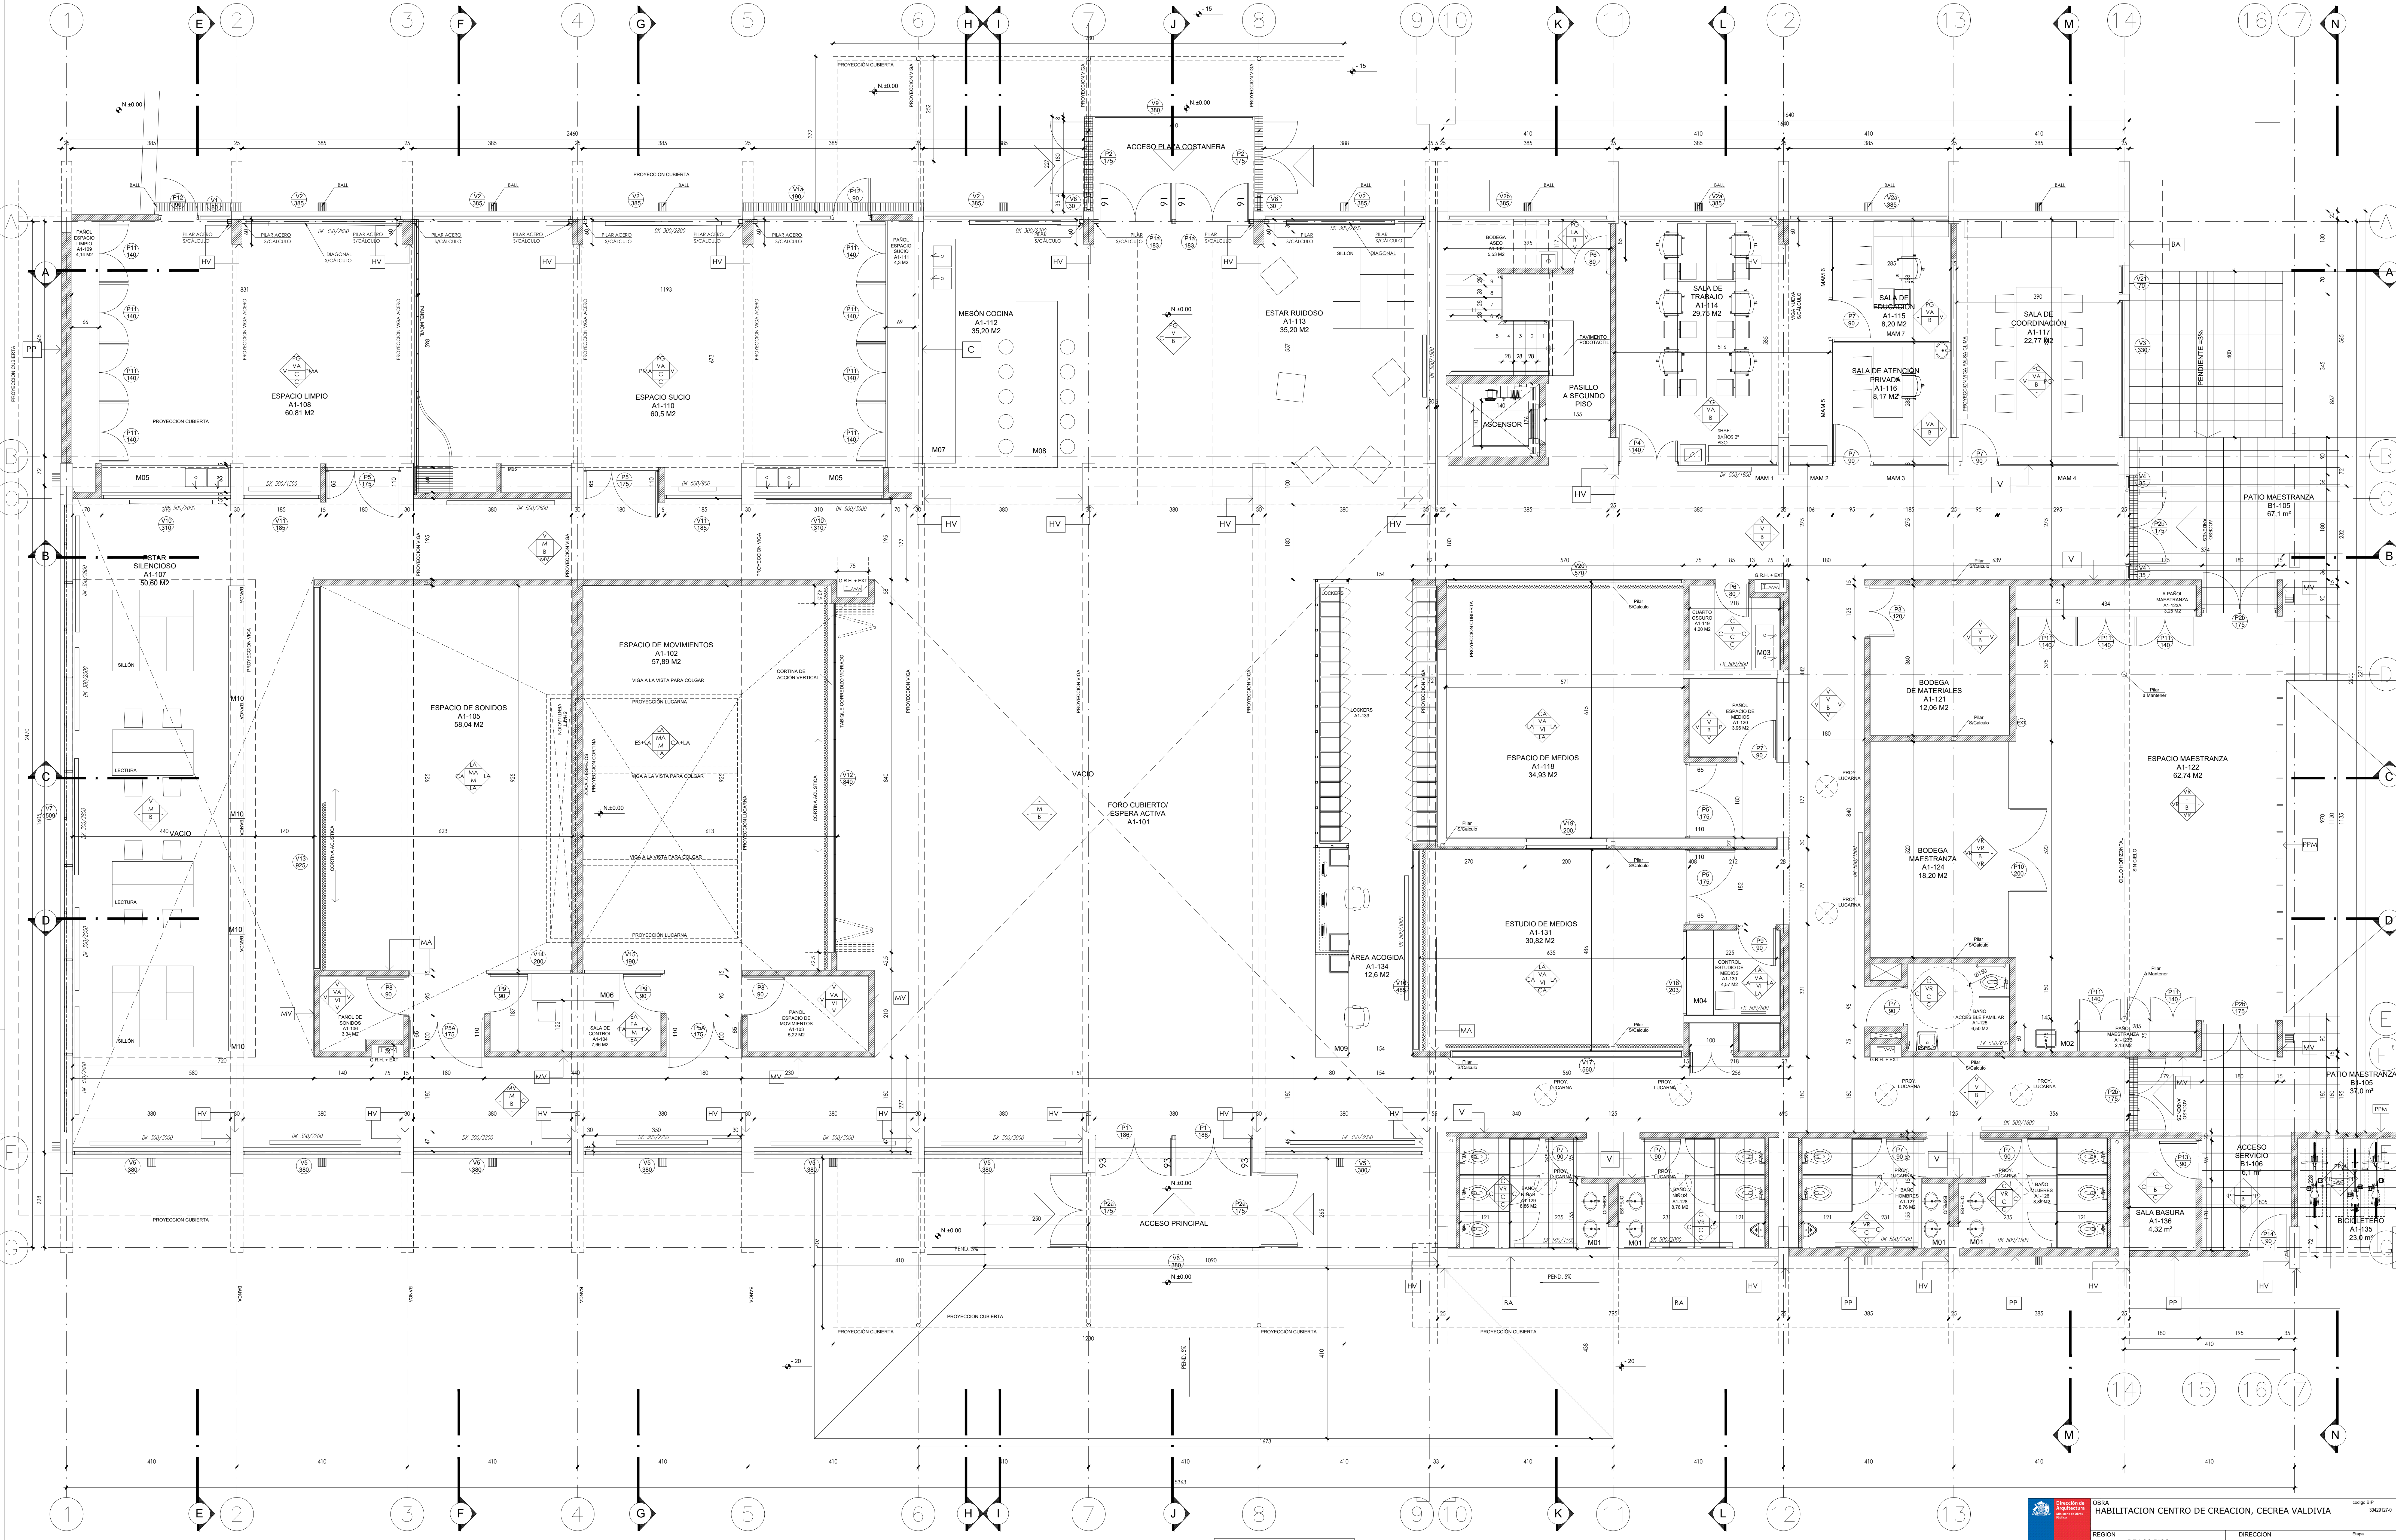

PLANTA 1° PISO
ESCALA 1 : 50

SIMBOLOGIA

- GABINETE RED HUMEDA
- EXTINTOR

SIMBOLOGIA MUROS

- MUROS O TABIQUEOS NUEVOS
- MUROS O TABIQUEOS EXISTENTES

NOMENCLATURA REVESTIMIENTOS

- AC AFINADO CEMENTO
- B BALDOSA
- BA BALDOSA AZUL EXIST.
- BB BALDOSA BLANCA EXIST.
- C PORCELANATO
- CA PANEL ACUSTICA
- E EPOXICO
- EA ESPUMA ACUSTICA
- EF EIRS
- ES ESPEJO
- F FIBROCEMENTO

HV

- HORMIGON VISTO
- LA LOSA HIDROARENADA
- M MADERA
- LA LENGUA ACUSTICO
- MV MADERA VERTICAL
- P PINTURA
- PA PANEL ACUSTICO
- PO POLICARBONATO
- PP PANEL PREPRINTADO
- PMA PANEL MOVIL ACUSTICO
- PPM PANEL PREPRINTADO MICROP.

PG

- POLIGYP
- VI PAVIMENTO VINILICO
- V YESO CARTON ESTANDAR
- VR YESO CARTON RH
- VA RIGIDONE 8/18
- ES+MA ZOCALO ESPEJO (h=2.3 m) + MURO MADERA ACUSTICA

N°	FECHA	REVISION	ELABORADO	MODIFICACION
1	09-06-2018	RMB	CVP	MODIFICACIONES SEGUN PLAN DE COORDINACION 17 ENERO 2018
2	15-02-2019	RMB	CVP	EMITIDO PARA ENTREGA 1° ETAPA CONSTRUCCION
3	02-05-2016	AMA	AMA	MODIFICADO EJE A, ENTRE ELES 1 Y 9

PLANOS
AS BUILT

GERA
HABILITACION CENTRO DE CREACION, CECREA VALDIVIA

REGION DE LOS RIOS

PROVINCIA VALDIVIA

COMUNA VALDIVIA

CONTENIDO PLANTA 1° PISO


DIRECCION GENERAL DE OBRAS PUBLICAS

DIRECTOR GENERAL DA: MCP

PROYECTO: HABILITACION CENTRO DE CREACION, CECREA VALDIVIA

PROYECTISTA: MCP


CONTRATISTA: MCP

ARQUITECTO CONSULTOR: ROLANDO SCHOELL BAGES

FECHA: MARZO 2019

ESCALA: 1/50

CLAVE: ARQ. 06

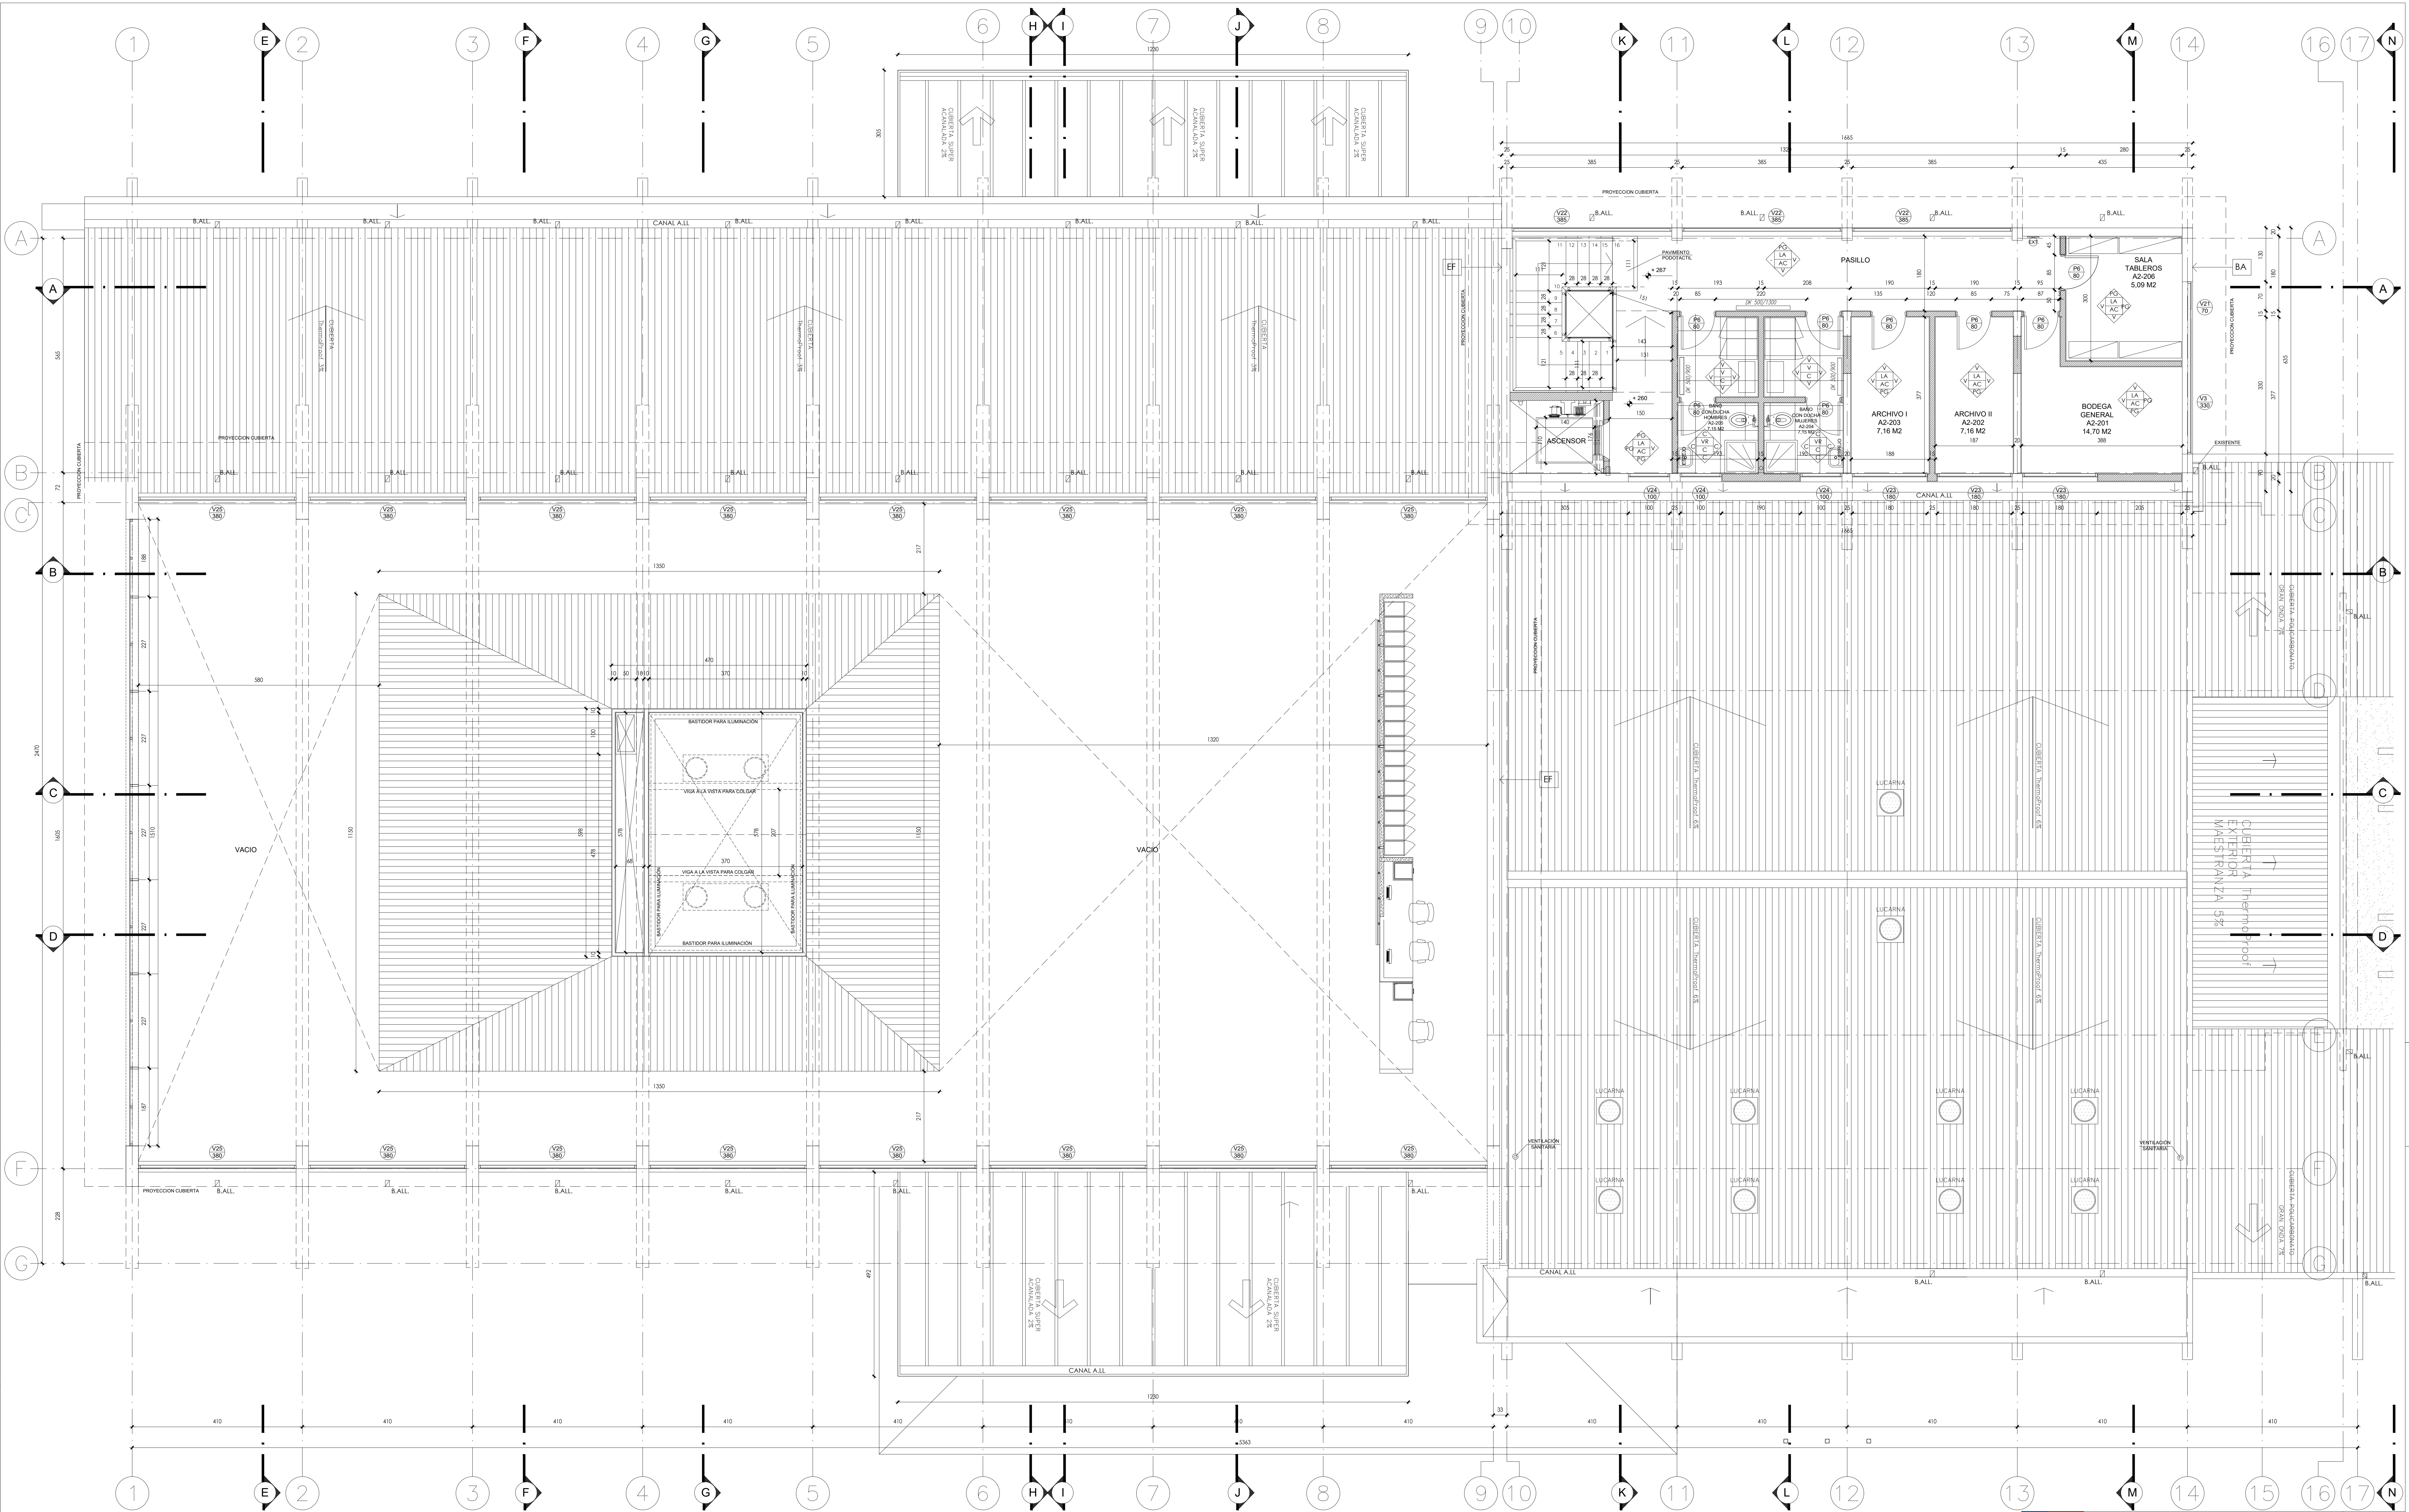

PLANTA 2º PISO


ESCALA 1:50

SIMBOLOGIA

- GABINETE RED HUMEDA
- EXTINTOR

SIMBOLOGIA MUROS

- MUROS O TABIQUES NUEVOS
- MUROS H.A. NUEVOS
- MUROS O TABIQUES EXISTENTES

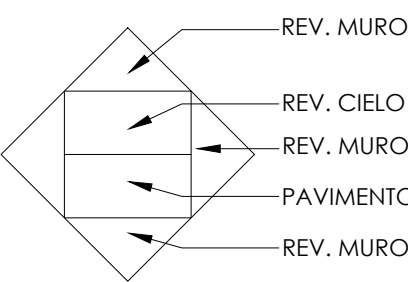

NOMENCLATURA REVESTIMIENTOS	
AC	ARNADO CEMENTO
MV	MADERA VERTICAL
P	PINTURA
PA	PANEL ACUSTICO
EA	ESPUMA ACUSTICA
EF	EFES
ES	ESPEJO
F	FIBROCEMENTO

HV	HORMIGON VISTO
LA	LOSA HIDROARENADA
M	MADERA
MA	MADERA ACUSTICO
MV	MADERA VERTICAL
P	PINTURA
PA	PANEL ACUSTICO
PO	POICARBONATO
PP	PANEL PREPINTADO
PMA	PANEL MOVIL ACUSTICO
PPM	PANEL PREPINTADO MICROP.

PG	POUGYP
VI	PAVIMENTO VINILICO
V	YESO CARTON ESTANDAR
VR	YESO CARTON RH
VA	RIGITONE 8/18
ES+MA	ZOCALO ESPEJO (h=2.3 m) + MURO MADERA ACUSTICA

PLANOS AS BUILT

Nº	FECHA	REVISION	DIBUJO	MODIFICACION
1	09/01/2018	RSB	CVP	MODIFICACIONES SEGUN REUNION DE COORDINACION 17 ENERO 2018
2	15/02/2018	RSB	CVP	EMITIDO PARA ENTREGA 1ª ETAPA CONSTRUCCION
3	02/05/2018	AMA	AMA	MODIFICADO EJE A, ENTRE ELES 1 Y 9

GERA
HABILITACION CENTRO DE CREACION, CECREA VALDIVIA

REGION
DE LOS RIOS

PROVINCIA
VALDIVIA

COMUNA
VALDIVIA

DIRECCION
ECUADOR N°2000

CONTENIDO
PLANTA 2º PISO

UNIDAD TECNICA
Director de Reglamentación
Región de los Ríos
MANDANTE

MINISTERIO DE LAS
CIUDADES, EL AGRI Y
EL PATRIMONIO
DIRECTOR REGIONAL DA: MCP

PROPIETARIO
SECRETARIA REGIONAL MINISTERIO DE
BIENES NACIONALES, REGION DE LOS RIOS

CONTRATISTA MCP
CARLOS MARRIN
E INICIO LTDA.

ARQUITECTO CONSULTOR
RONALDO SCHEEL BAGES

Fecha
MARZO 2018

Formato
A0

Escala
1:50

CLAVE

ARQ. 07